



SALA DE AULA

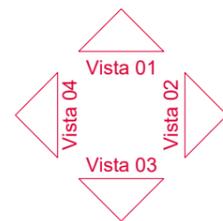

Planta Baixa
Esc.: 1/50

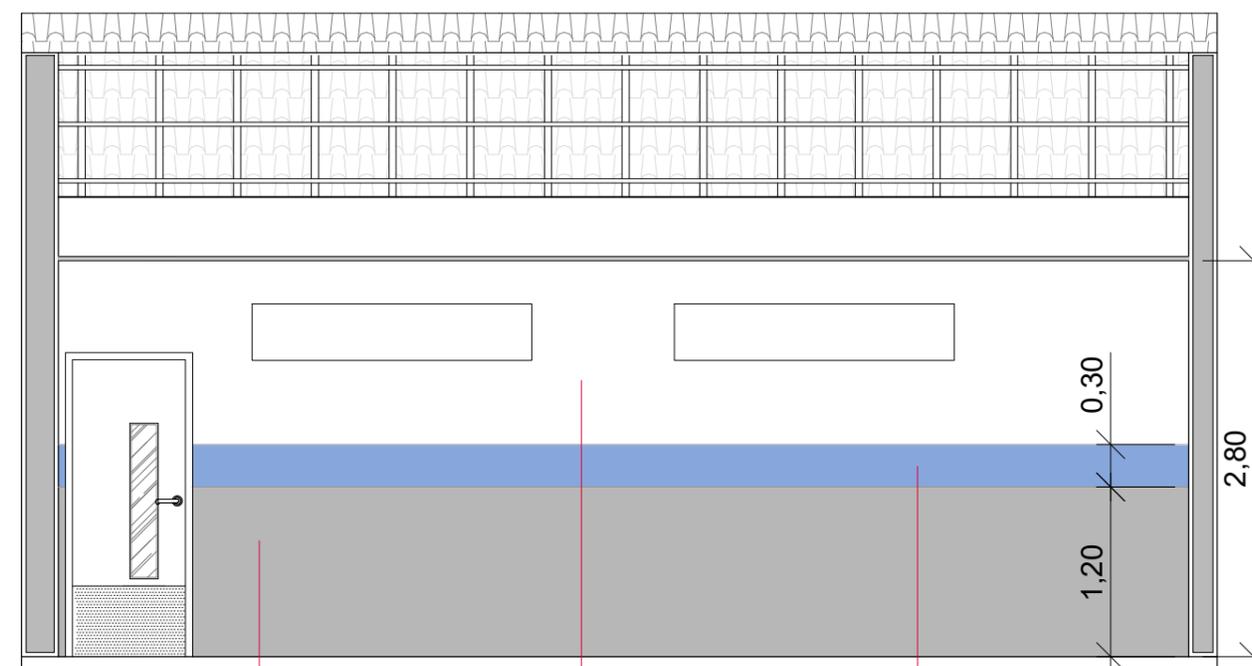


Vista 01
Esc.: 1/50

Pintura meia parede
Tinta a óleo

Pintura de parede
Tinta acrílica

Pintura de rodameio 30cm
Tinta acrílica

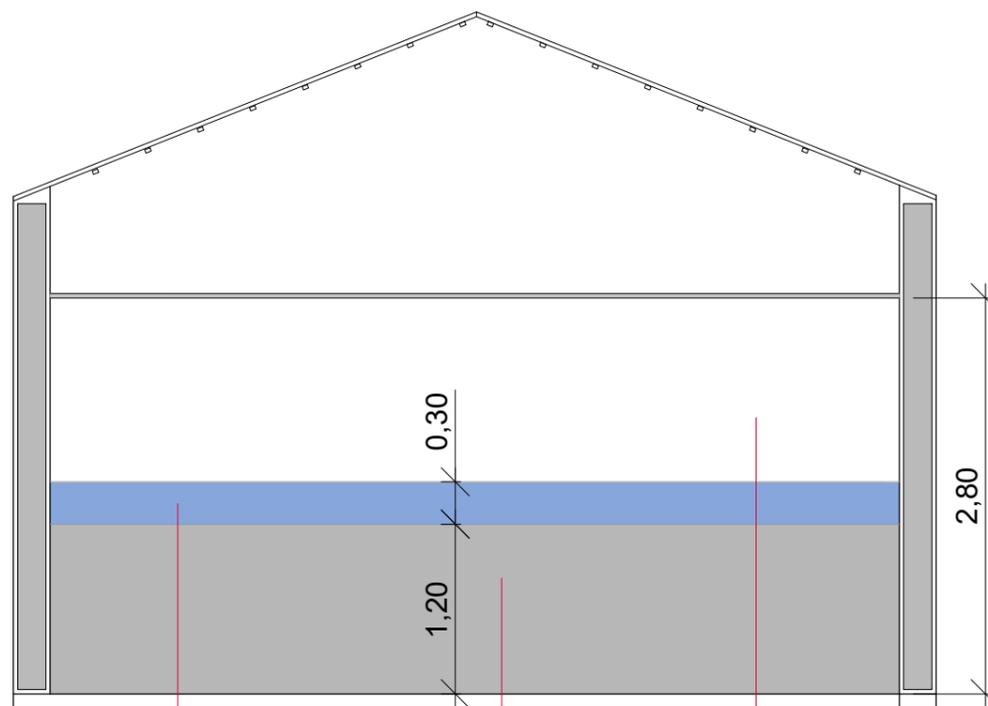

Vista 02
Esc.: 1/50

Pintura de rodameio 30cm
Tinta acrílica

Pintura meia parede
Tinta a óleo

Pintura de parede
Tinta acrílica

OBS: AS CORES A SEREM PINTADAS SERÃO DEFINIDAS PELA CONTRATANTE;

Município de Santo Antônio de Pádua
Secretaria Municipal de Educação

LOCAL DO PROJETO:
E.M Alice do Amaral Peixoto (Salgueiro)

Data:
Jun. de 2022

AS BUILT
E.M. Alice do Amaral Peixoto

Folha:
01/02

Escala:
Indicada

Planta Baixa e Vistas - Sala de aula