


Vista 03  
Esc.: 1/50

Pintura parede completa  
Tinta a óleo

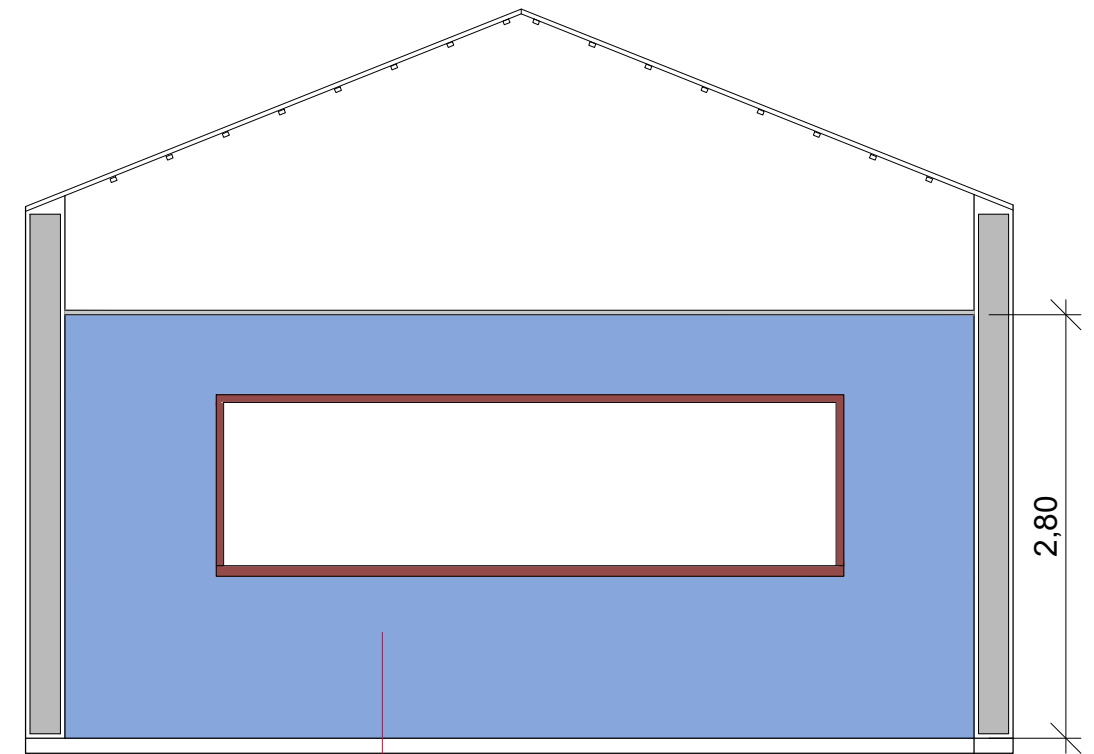

Vista 04  
Esc.: 1/50

Pintura parede completa  
Tinta acrílica

OBS: AS CORES A SEREM PINTADAS SERÃO  
DEFINIDAS PELA CONTRATANTE;

Município de Santo Antônio de Pádua  
Secretaria Municipal de Educação

LOCAL DO PROJETO:  
E.M Alice do Amaral Peixoto (Salgueiro)

Data:  
Jun. de 2022

**AS BUILT**  
E.M. Alice do Amaral Peixoto

Folha:  
02/02

Escala:  
Indicada

Vistas - Sala de aula